SYNDICAT DES EAUX ET DE L'ASSAINISSEMENT
ALSACE - MOSELLE
(ARRÊTÉ MINISTÉRIEL DU 26-12-1958 MODIFIÉ)
Espace Européen de l'Entreprise - Schiltigheim - CS 10 020 - 67 013 Strasbourg CEDEX

Villé (CG du Canton de)

Saint-Pierre-Bois

(et Thanvillé)

Création du plan : 06/04/1998
Mise à jour réseaux : 01/06/2012
Dessinateur : S. HARQUEL

Commentaires :

Tableau d'assemblage :

Planche : 2/3

Echelle : 1/ 2000

Réseau d'assainissement

Légende :

- Réseau unitaire
- Réseau d'eau pluviale
- Réseau séparatif
- Réseau intercommunal
- Refoulement communal
- Refoulement intercommunal
- Eaux claires parasites
- Décharge communale
- Décharge intercommunale
- Pression descendante
- Rejet station d'épuration
- Réseau non rétrocédé
- Réseau hors compétence
- Regard DO
- Regard de visite
- Regard enterré
- Regard dessableur
- Regard de chasse
- Regard avec chute
- Puisard
- Bouche d'égout siphonnée
- Bouche d'égout non siphonnée
- Bouche d'égout caniveau
- Regard de branchement
- Branchement
- Surverse
- Exutoire
- Tête de déversement
- Entrée fossé sans dessableur
- Entrée fossé avec dessableur
- Clapet
- Régulateur de débit
- Ventouse
- Vidange
- Vanne
- Anti-bélier
- Siphon
- Bassin dessableur
- Bassin d'orage
- Séparateur d'hydrocarbures
- Bassin d'infiltration
- Station de refoulement
- Station de relèvement
- Chambre à vannes
- Station d'épuration
- Fontaine
- Câble ouvrage
- Plan de récolement
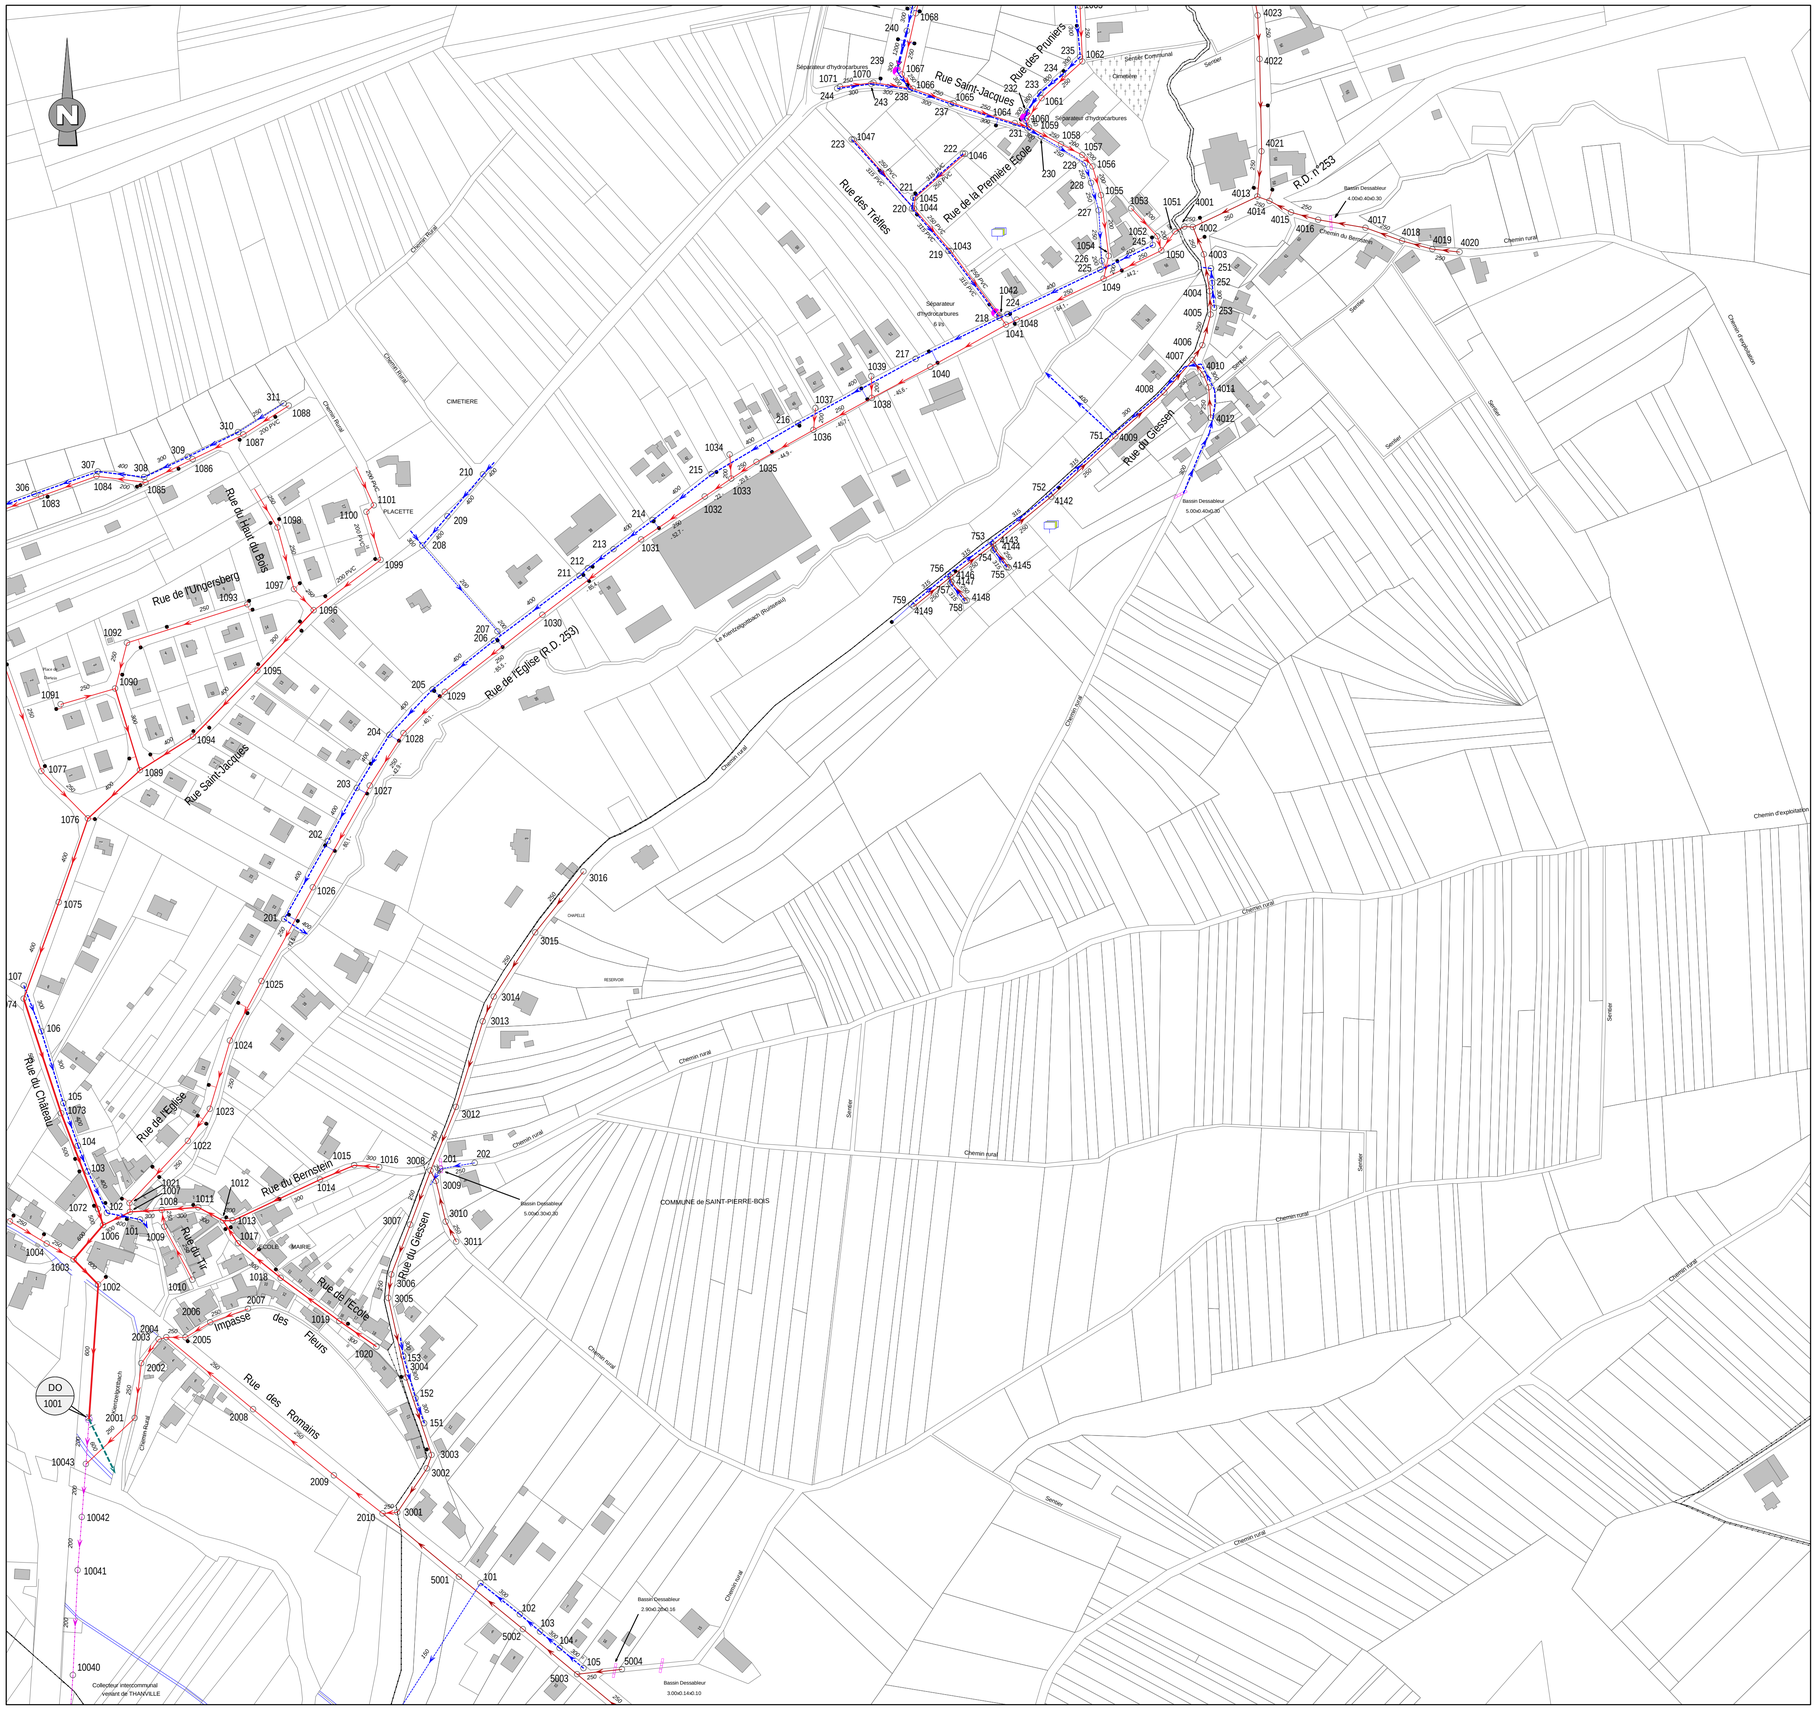
Reproduction soumise à l'autorisation préalable du SDEA * SCAN25 - IGN Paris - Reproduction Interdite - Licence n°9278