SYNDICAT DES EAUX ET DE L'ASSAINISSEMENT
ALSACE - MOSELLE
(ARRÊTÉ MINISTÉRIEL DU 26-12-1958 MODIFIÉ)
Espace Européen de l'Entreprise - Schiltigheim - CS 10 020 - 67 013 Strasbourg CEDEX

Périmètre du Canton de Villé

Breitenau

(Village)

Création du plan : 20/05/2008
Mise à jour réseaux : 22/03/2016
Dessinateur : V. HAXAIRE

Commentaires :

Tableau d'assemblage :

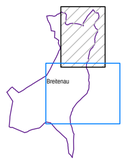

Planche : 1/2

Echelle : 1/ 2000

Réseau d'eau potable

Légende :

- Réseau d'eau (Brute)
- Réseau d'eau (Basse pression)
- Réseau d'eau (Moyenne pression)
- Réseau d'eau (Haute pression)
- Conduite de vidange
- Poteau d'Incendie (PI)
- Poteau Auxiliaire (PA)
- Hydrant (H)
- Citerne Incendie (Raccordée)
- Citerne Incendie (Non raccordée)
- Puits d'incendie (Non raccordé)
- Borne fontaine
- Vanne ouverte
- Vanne fermée
- Robinet prise
- Branchement simple
- Regard de branchement
- Bouchon
- Plaque pleine
- Séparateur de tronçons
- Cône de réduction
- Ventouse
- Vidange, Purge ou Aération
- Hydrant d'Aération (HA)
- Réducteur ou Stabilisateur de pression
- Regard de comptage
- Regard de régulation
- Réservoir
- Station de pompage
- Station relais
- Station de traitement
- Source
- Puits
- Brise-charge
- Collecteur
- Câble ouvrage
- Attachement
- Plan de récolement
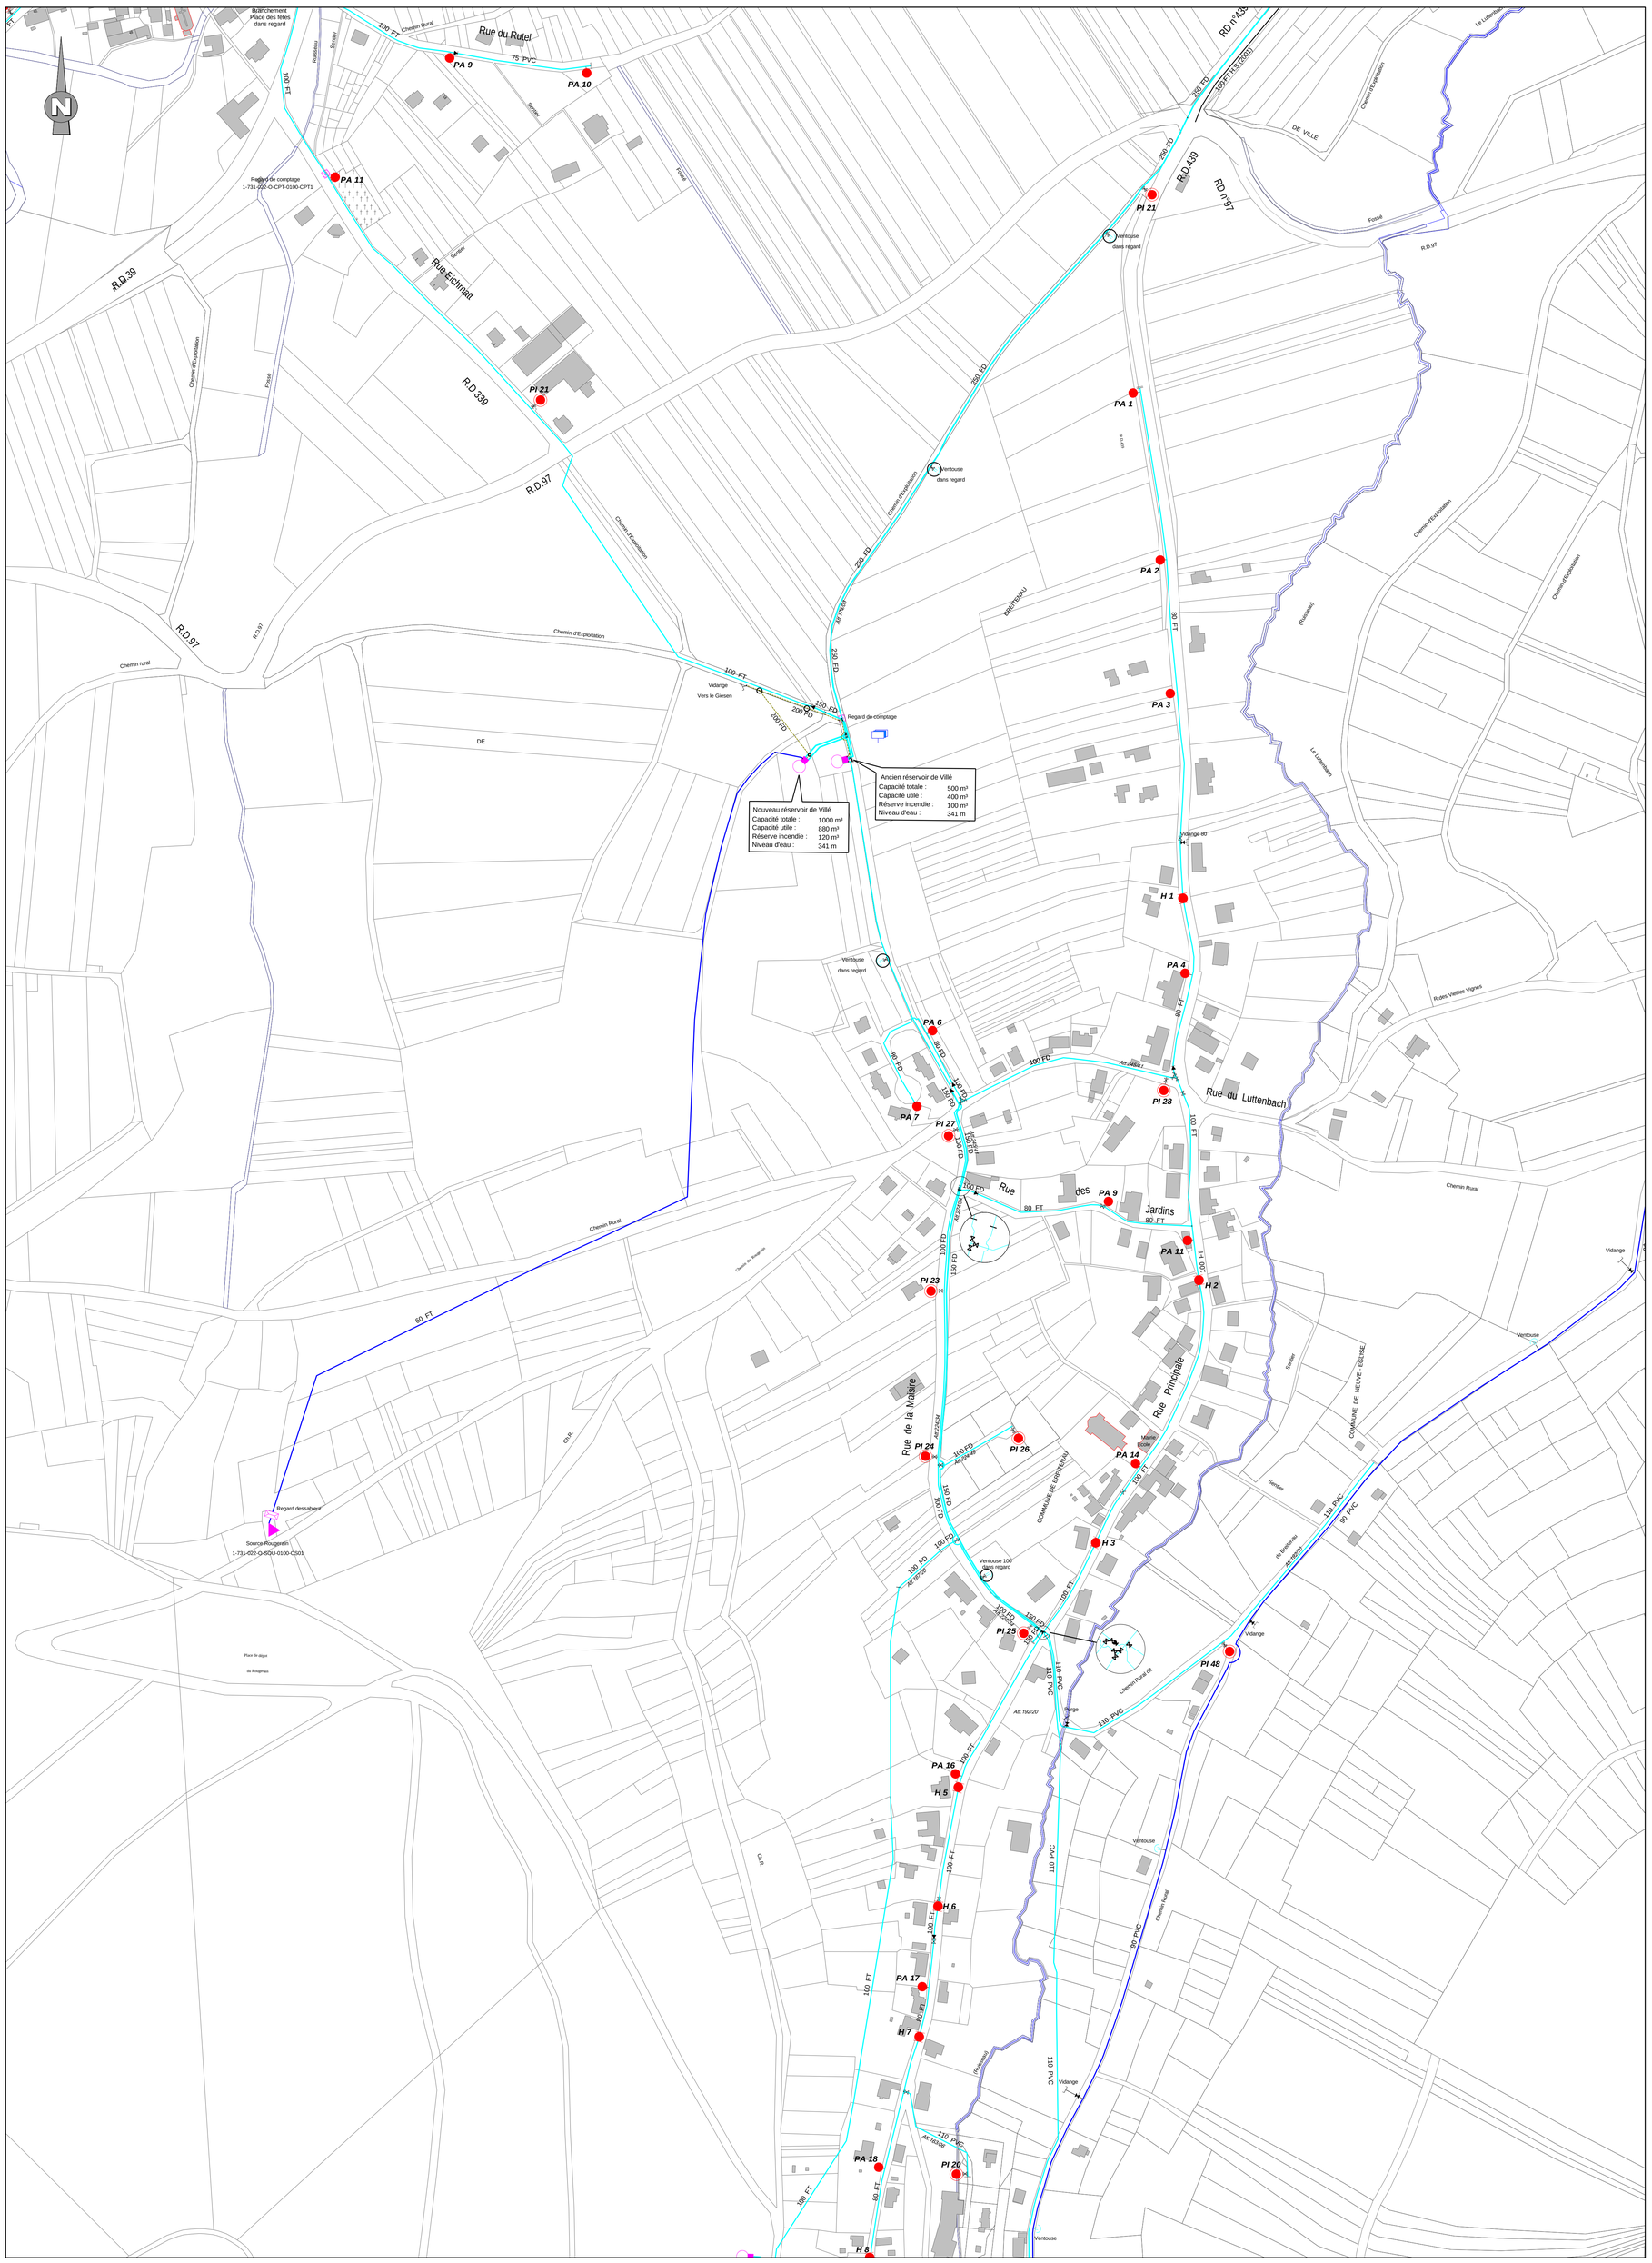
Reproduction soumise à l'autorisation préalable du SDEA * SCAN25 - IGN Paris - Reproduction Interdite - Licence n°9278